

Annexe 2 : Exemples de plans détaillés des sites (11 pages)

- Carte au 1/25 000 de la station hydrométrique d'Aulnoy lez Valenciennes (59)
- Carte au 1/25 000 de la station pluviométrique de Wirwignes (62)
- Fiche de mire de la station hydrométrique d'Aulnoy lez Valenciennes
- Plans de récolement et autres de la station hydrométrique ultrasonique de Marquette-lez-Lille (59)

Type de station

- Débitmétrique
- Limnimétrique


Objectif de la mesure

- ◇ Annonce de crues
- ◇ Hydrométrie

Réseau hydrométrique du bassin Artois Picardie

Cours d'eau : RHONELLE

Station : Aulnoy

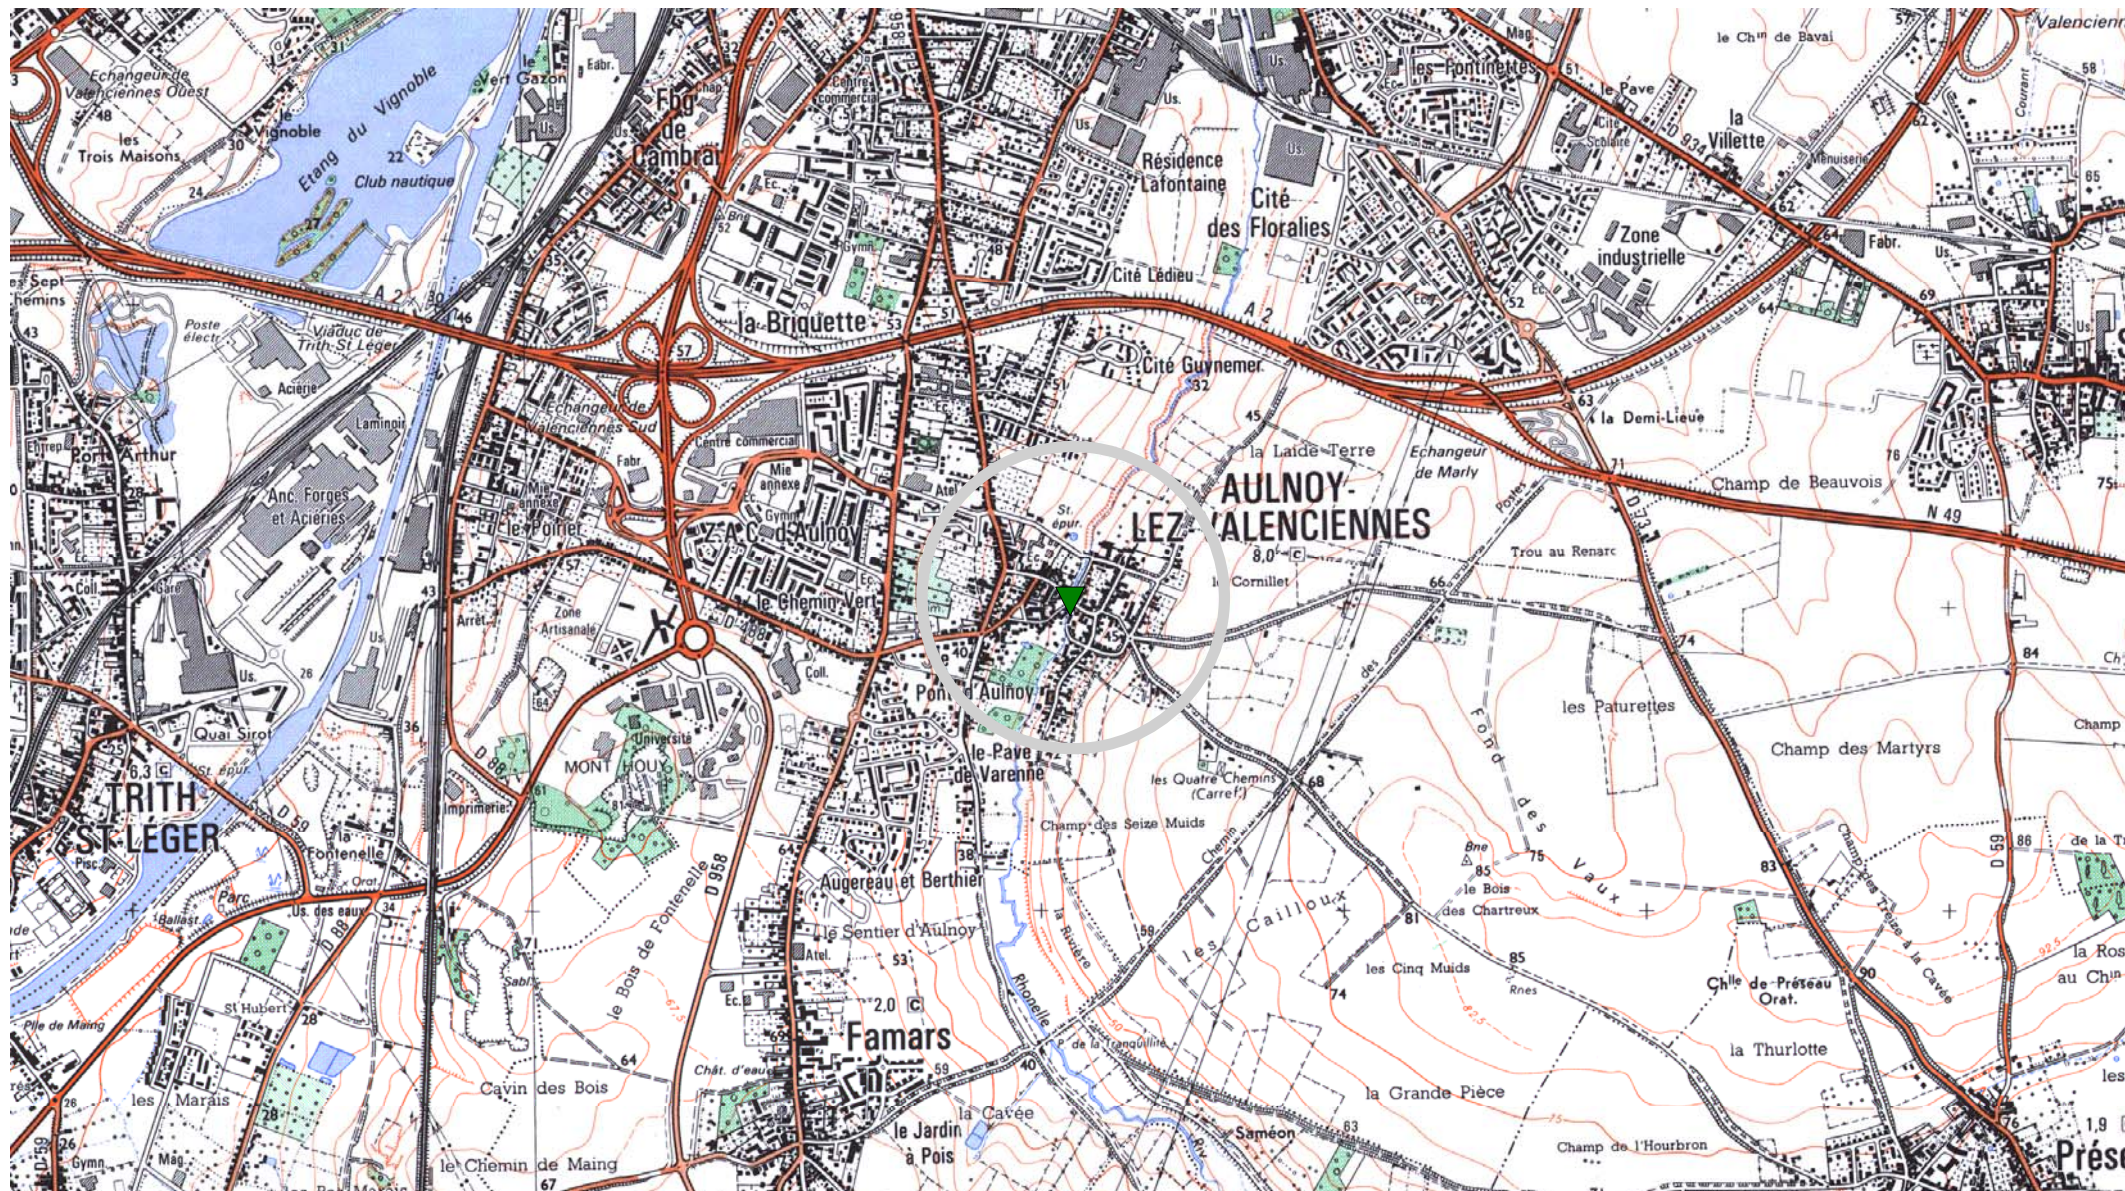

FICHE SIGNALÉTIQUE DE MIRE

LOCALISATION :

Cours d'eau : La Rhonelle
 Commune : Aulnoy-lez-Valenciennes
 Station : Aulnoy

RÉFÉRENCE CADASTRALE :

Commune d'AULNOY-LEZ-VALENCIENNES
 Section AE
 Domaine Public



PLANIMÉTRIE :

Système de Projection LAMBERT II étendu
 X = 685246.86
 Y = 2593430.58


ALTIMÉTRIE :

Rattachée au N.G.F. système I.G.N. 69 (altitudes normales)
 par le repère n° RN - E10 considéré à 36.317 m.
 Altitude du sommet de la mire (m) = 36.411
 Altitude du zéro de la mire (m) = 34.411


Extrait de la carte IGN

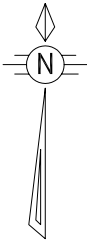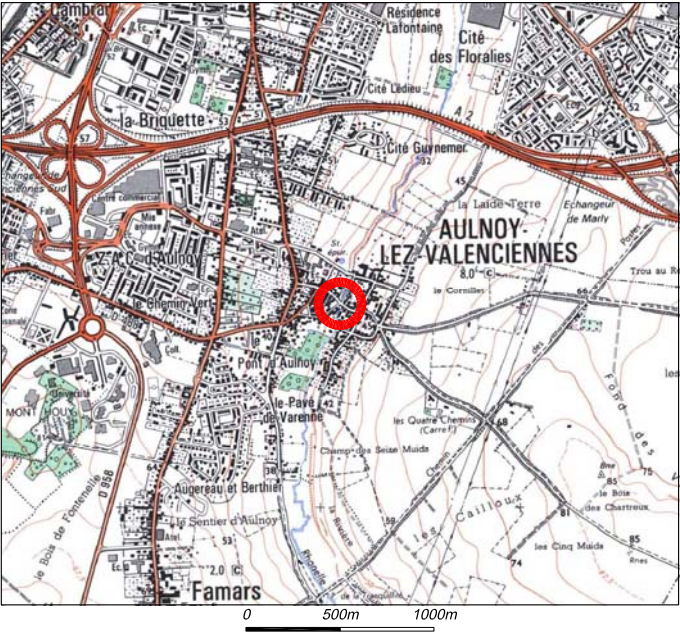

Extrait du plan cadastral


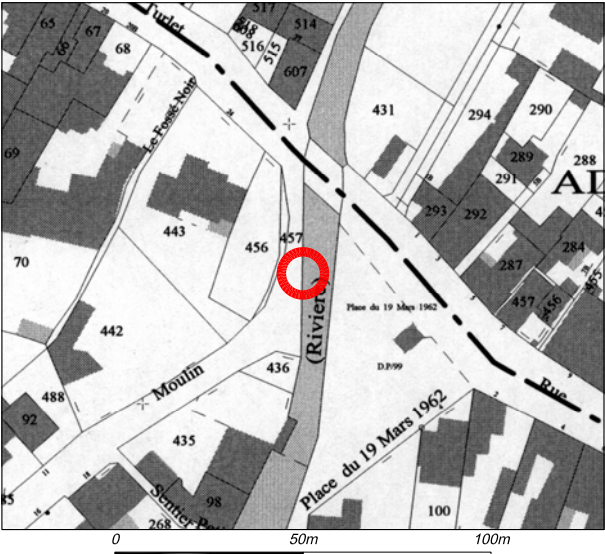


CROQUIS DE SITUATION

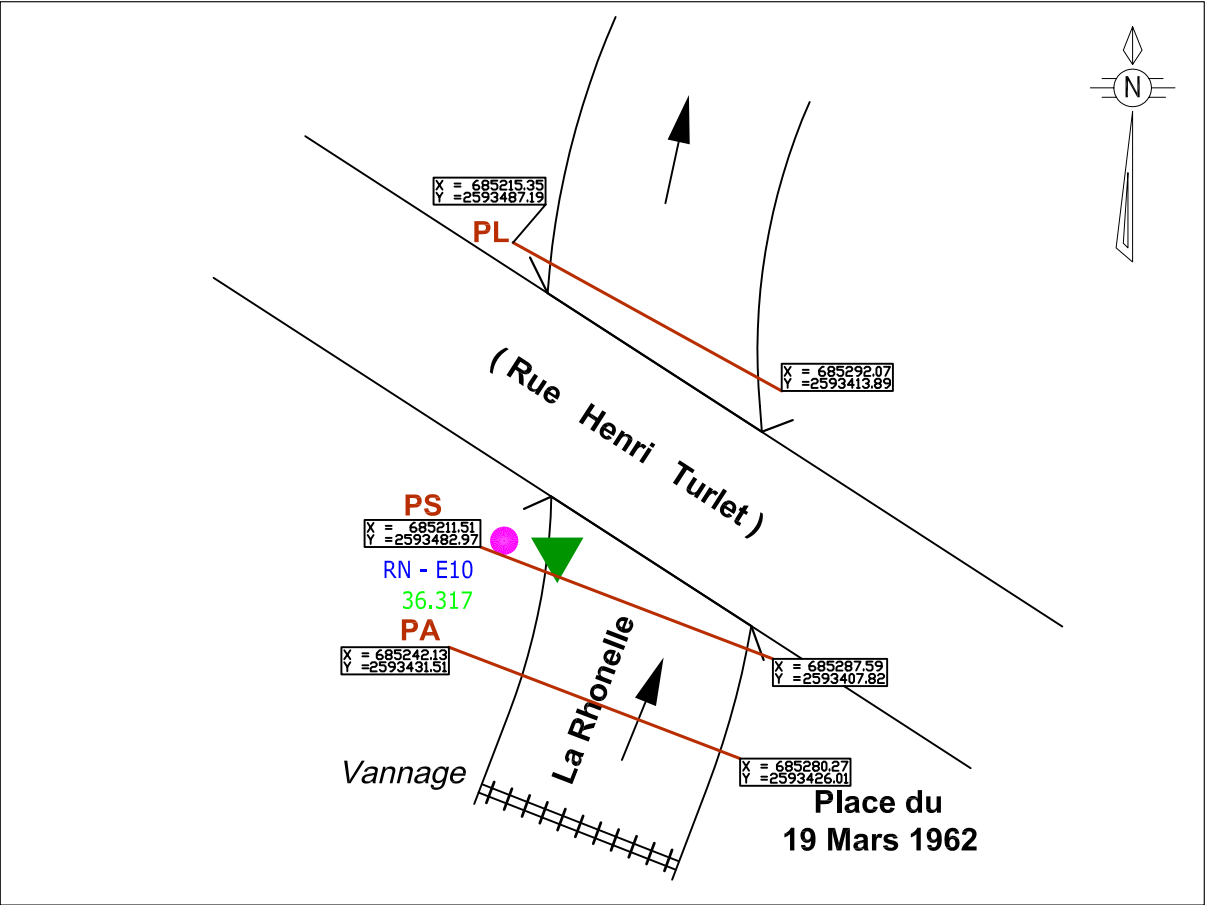


PHOTOGRAPHIE(S) DU SITE



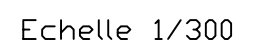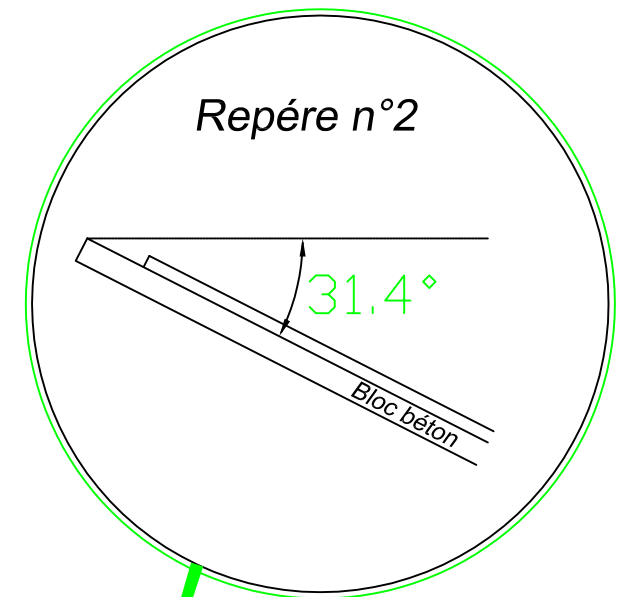


Site de MARQUETTE

Repère 1

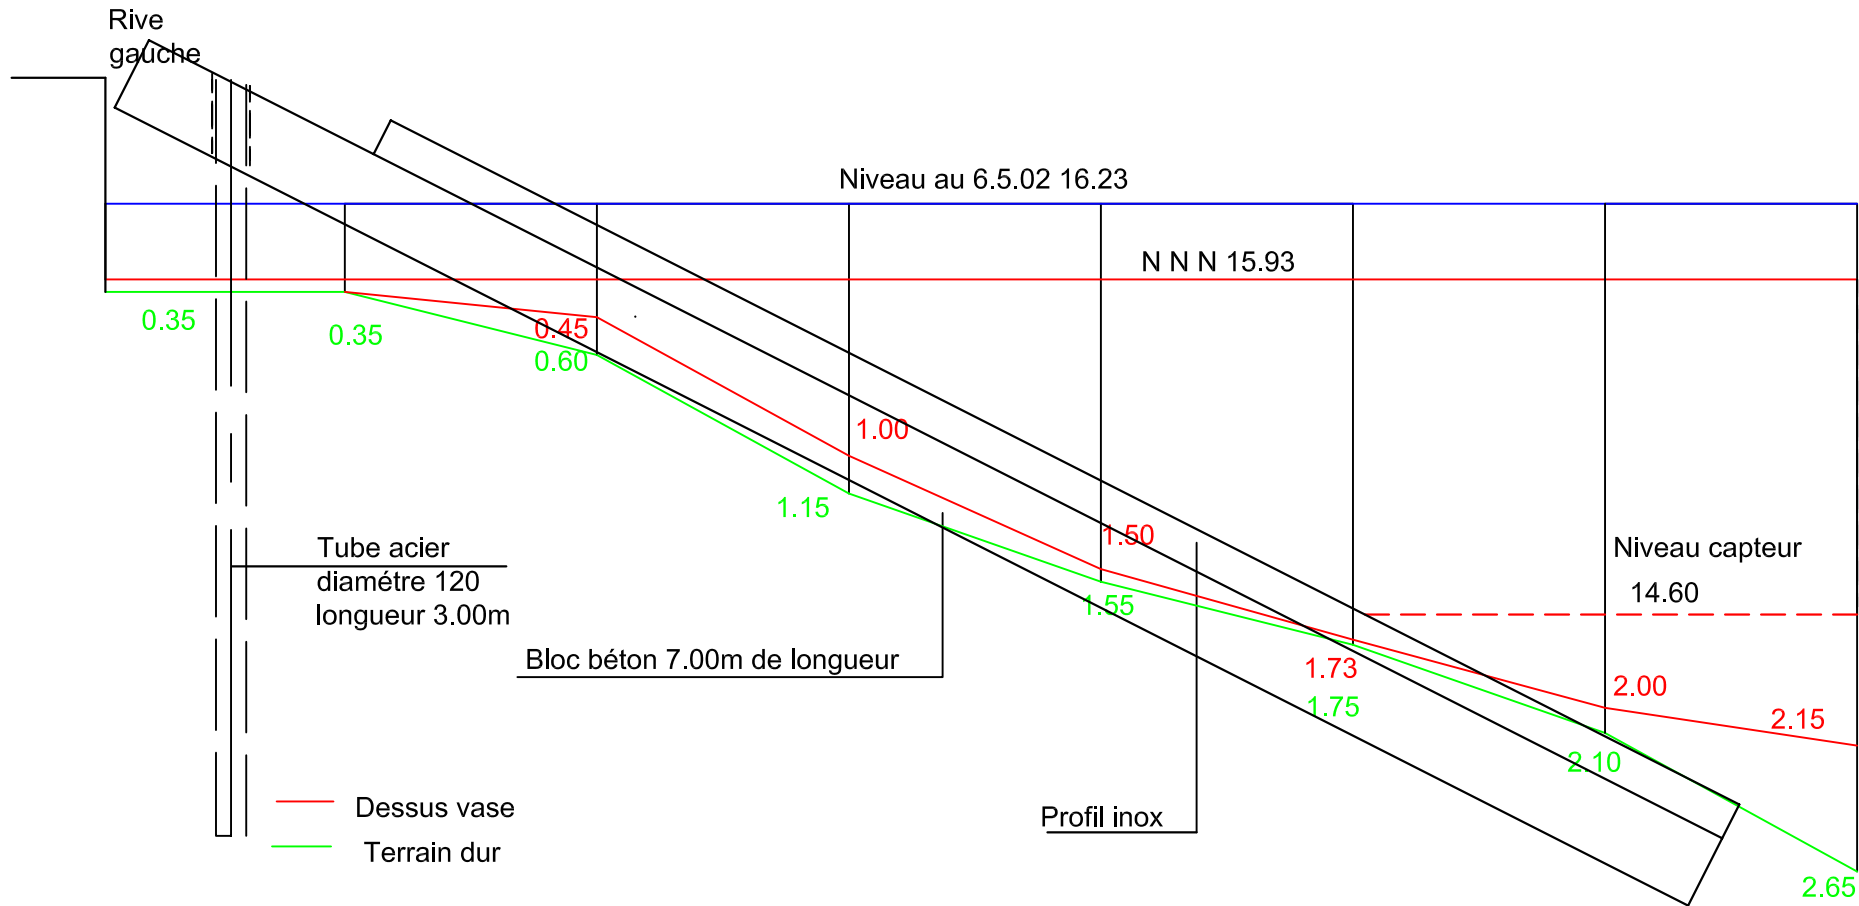

Site de MARQUETTE


2.00m environ

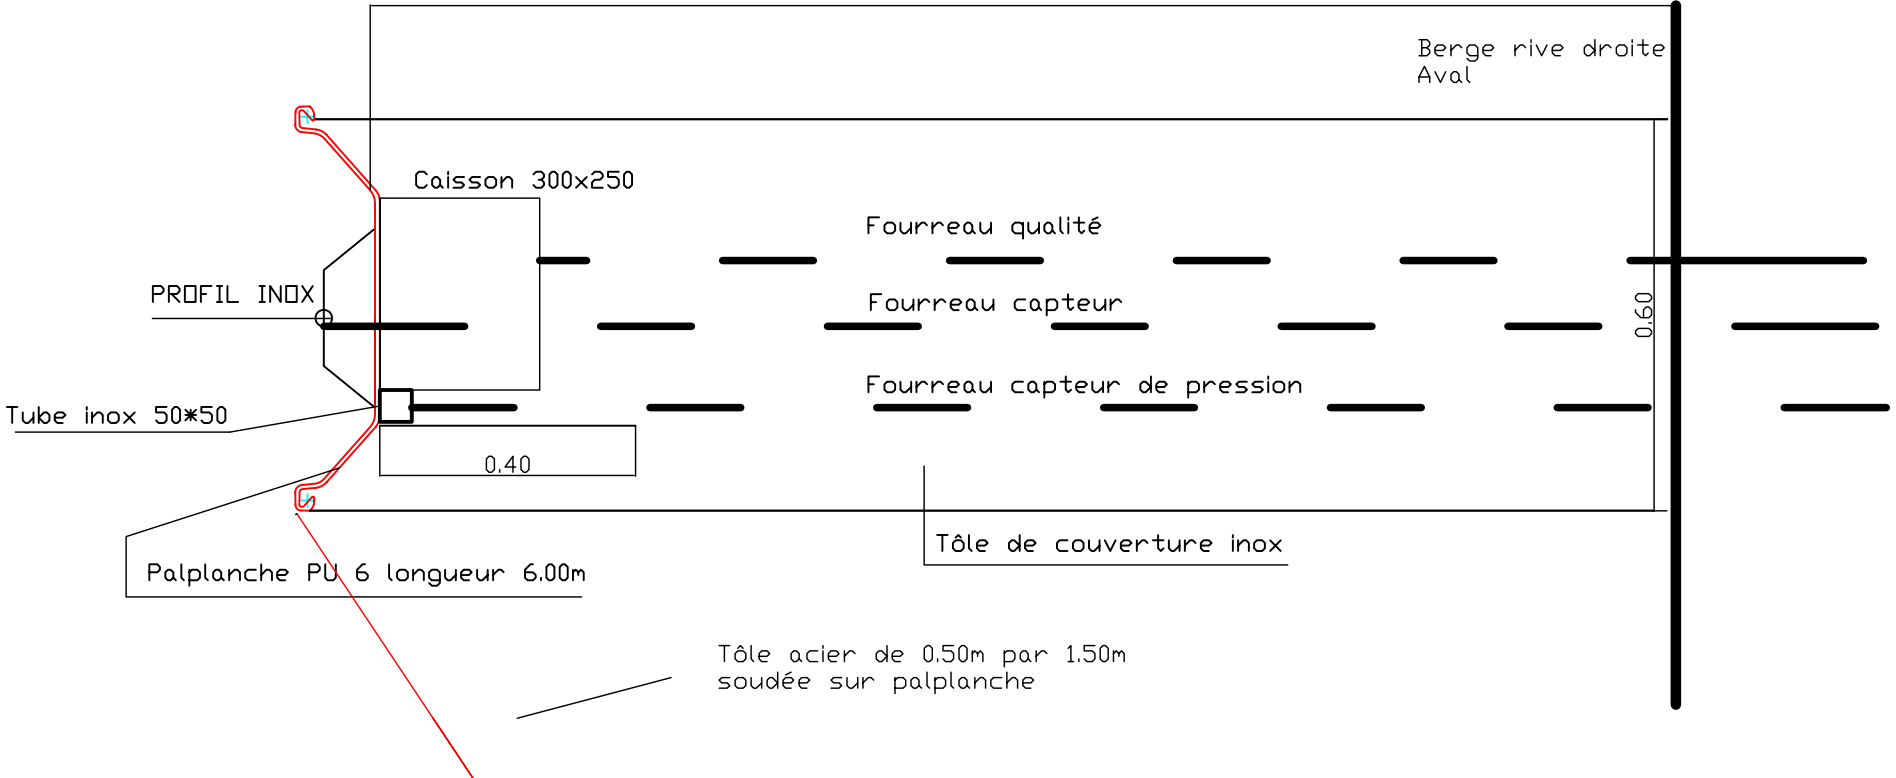

Vue en plan au droit du support aval rive droite
(sens hydraulique)

Date le 24/05/02


Station de Marquette Profil n° 2

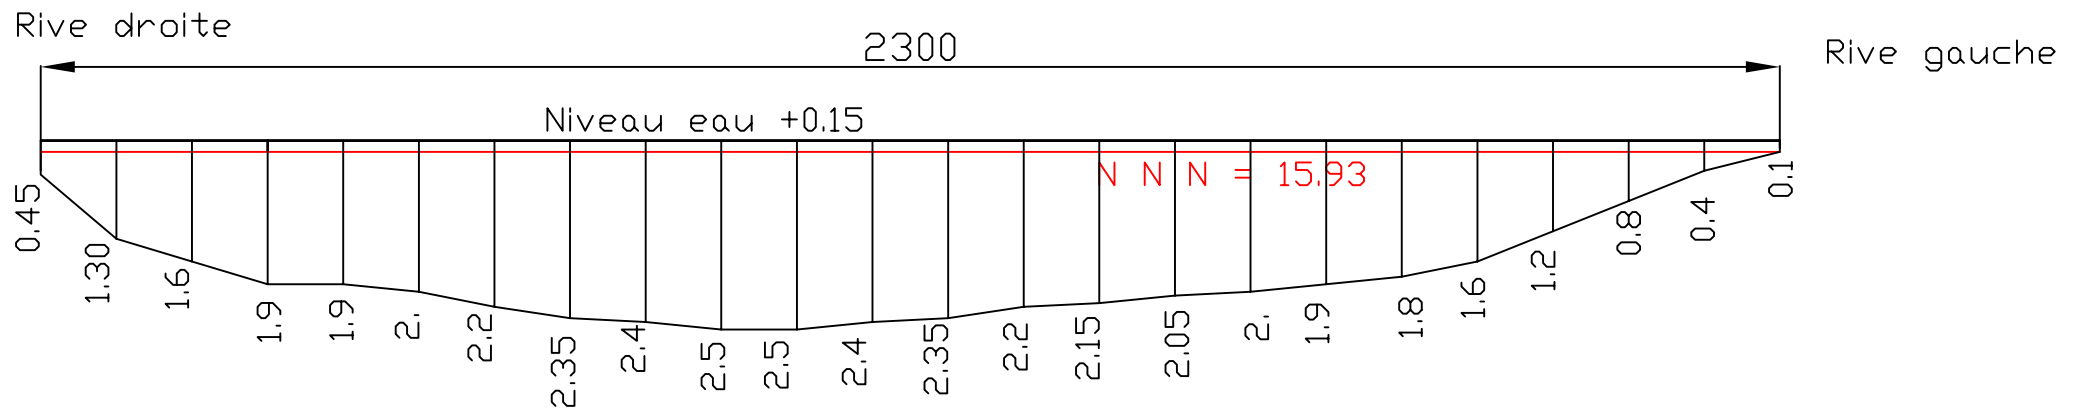


Date: le 31.03.2003


Echelle 1/100


COUPE TRANCHEE TYPE

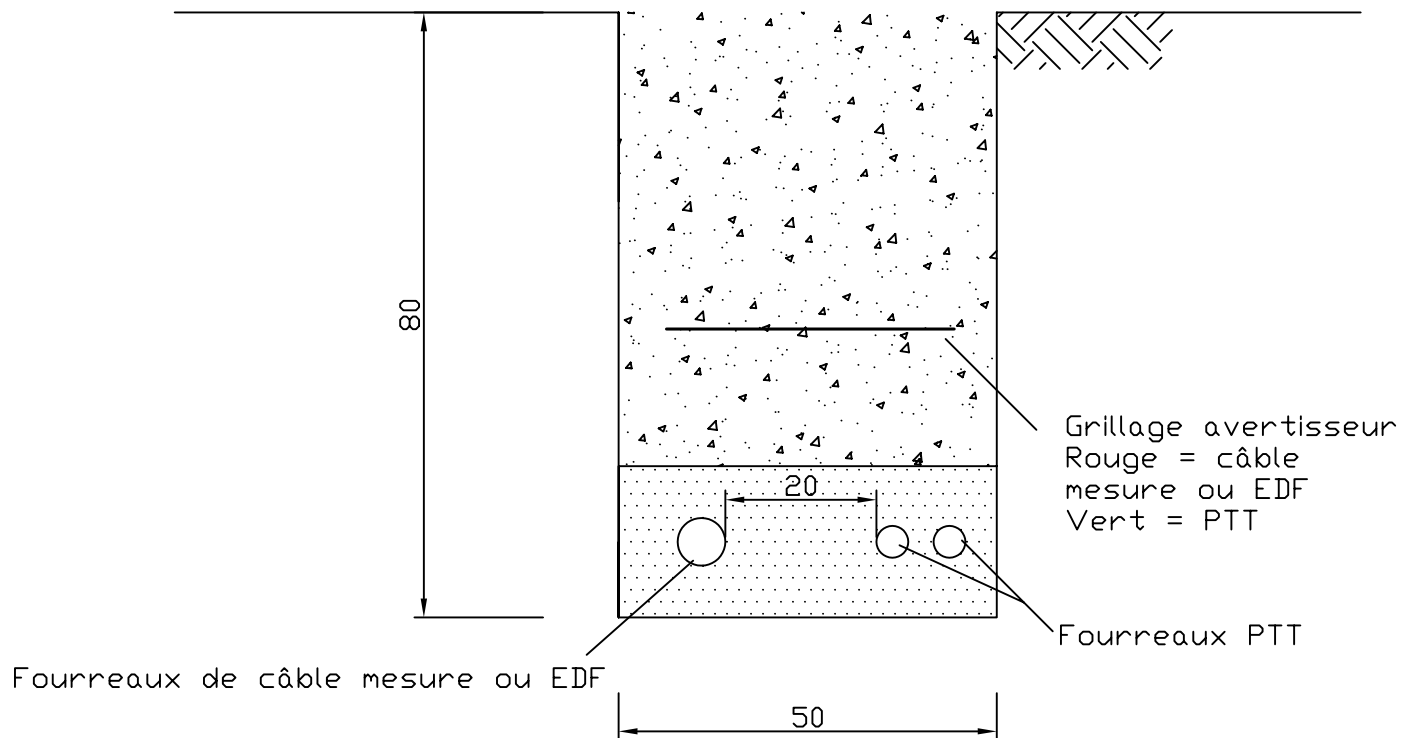

COUPE TYPE SOUILLE

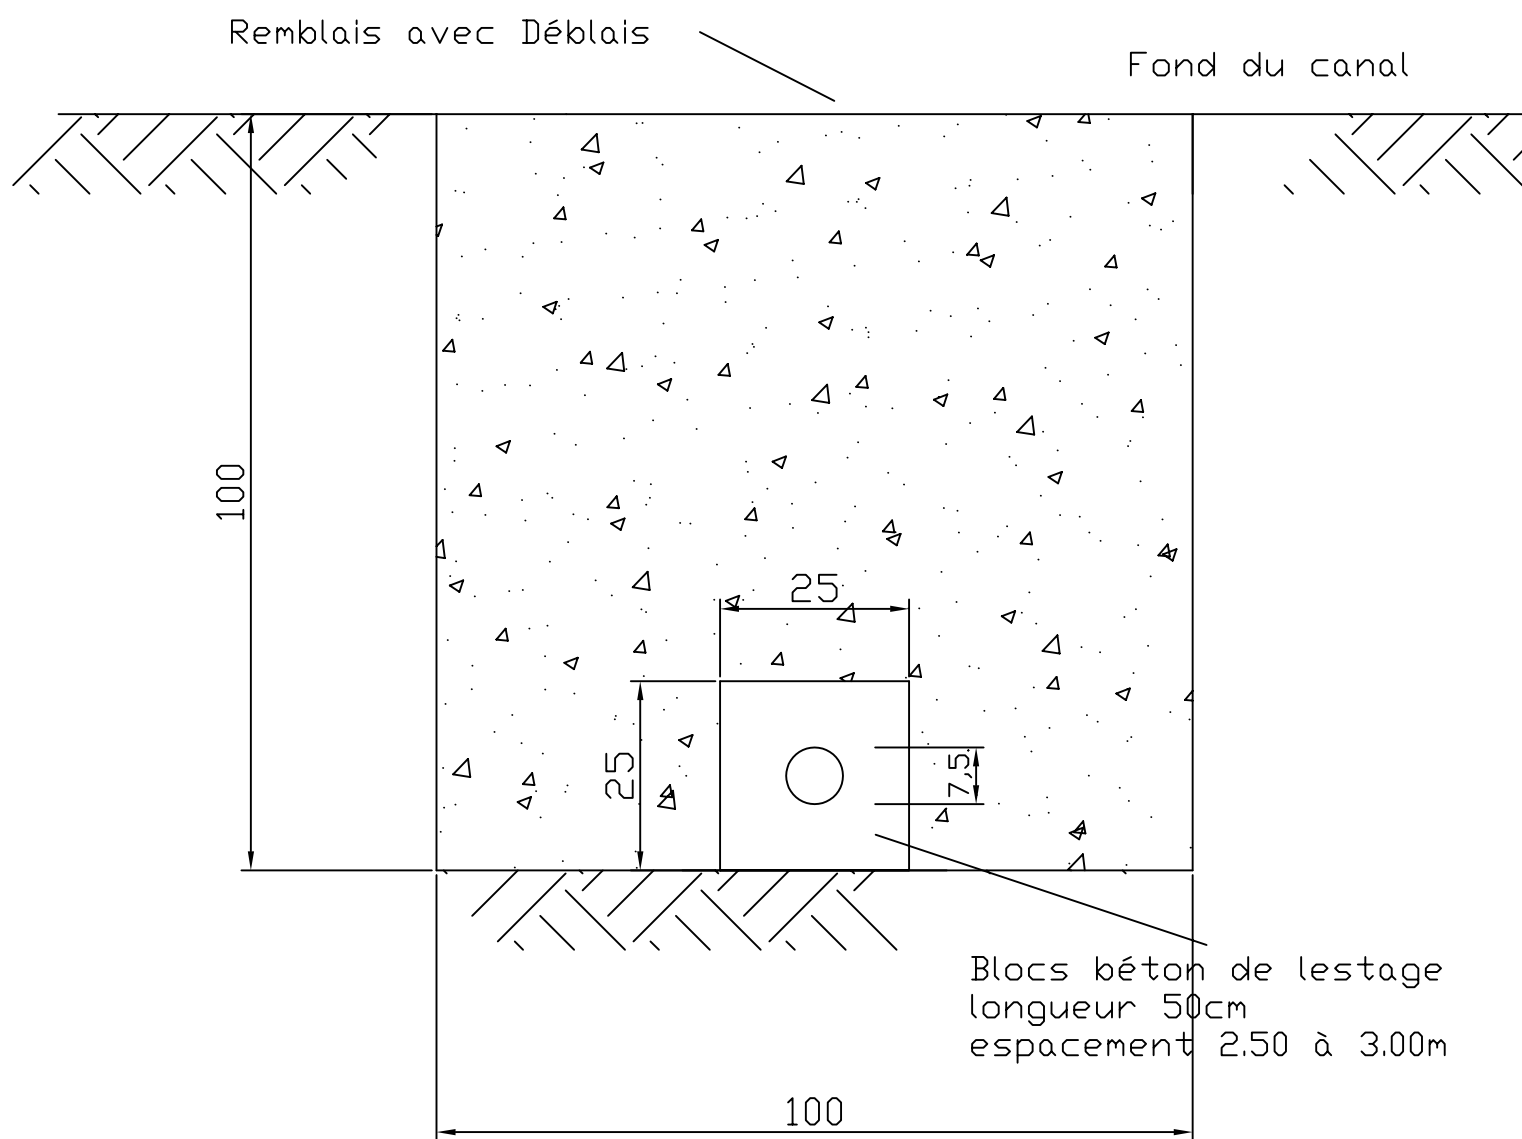

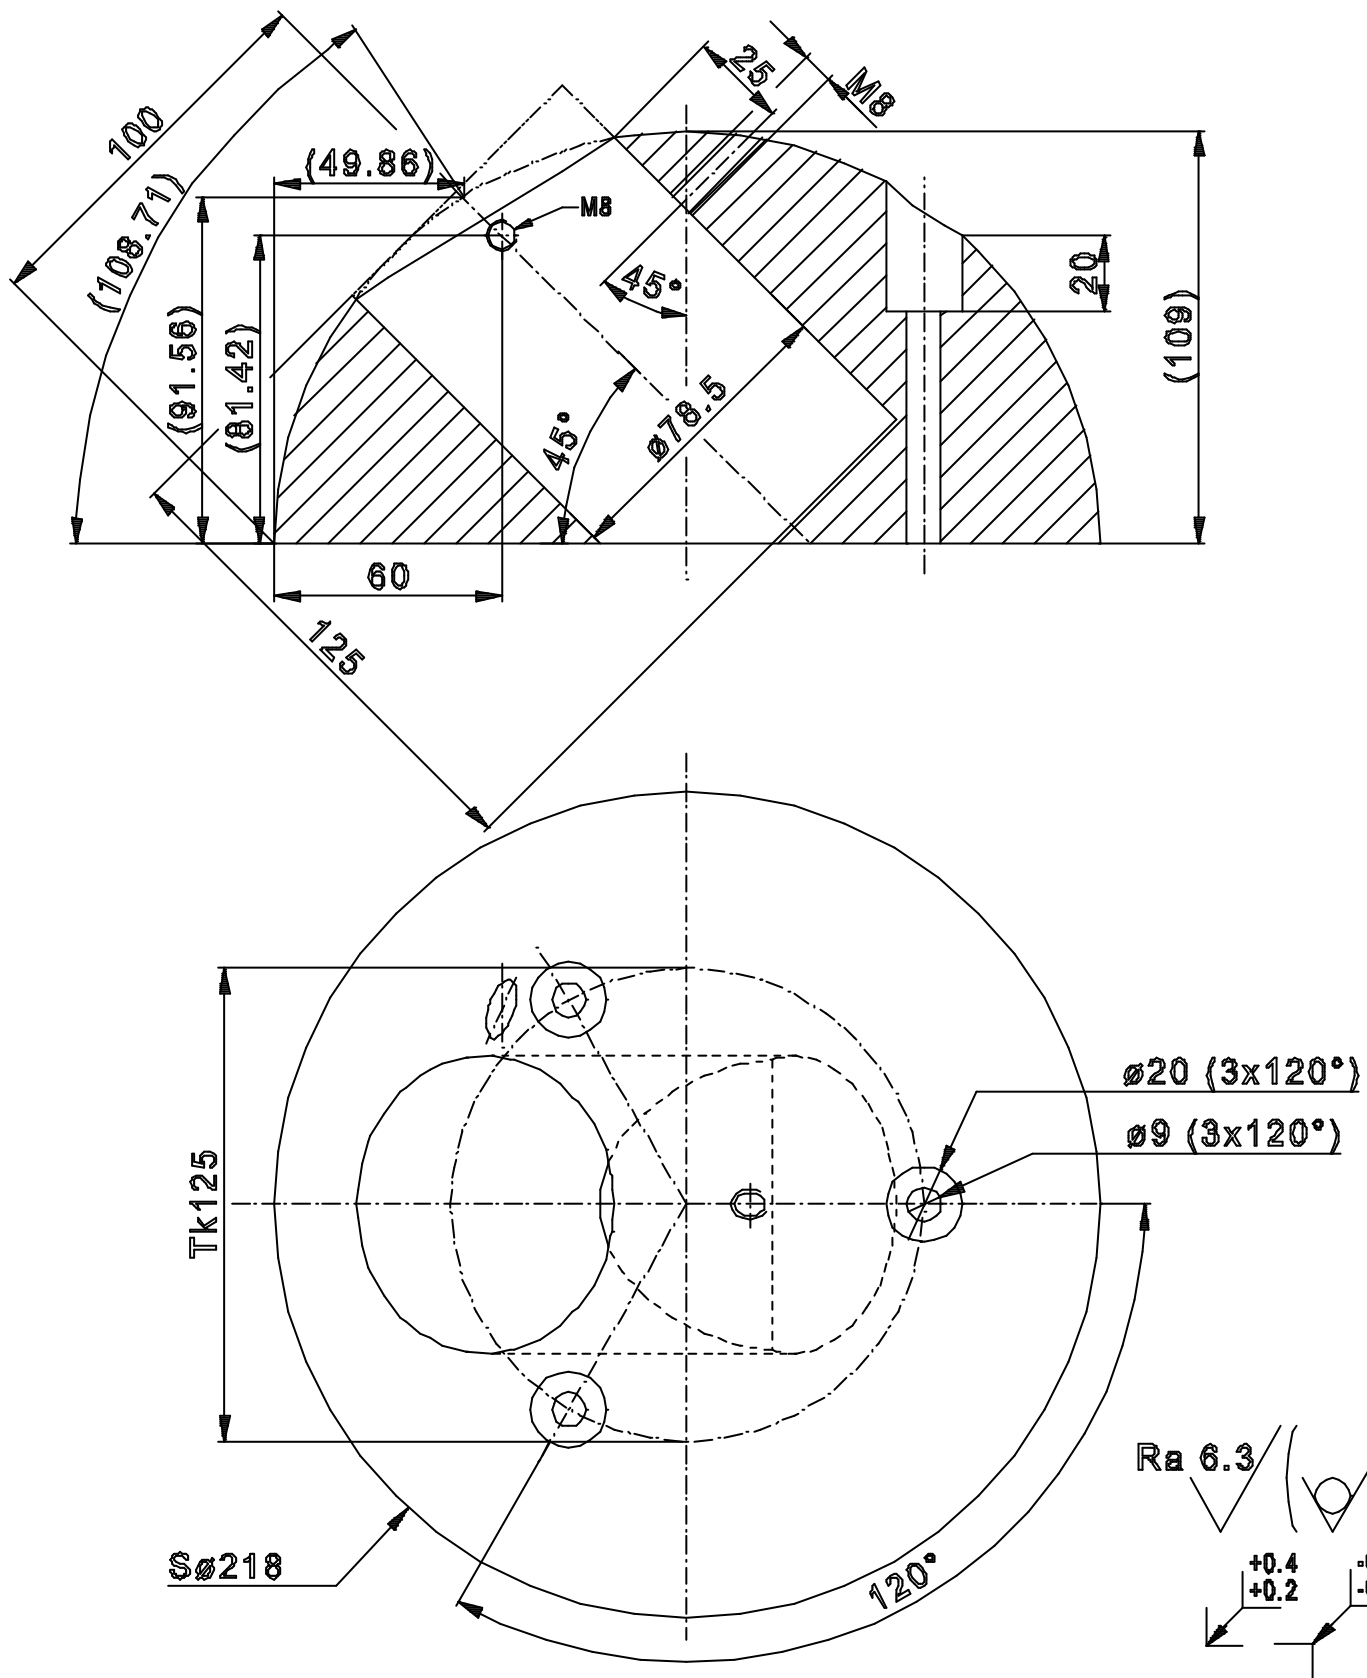

Werkstückkanten DIN 6784 Tolerierungsgrundsatz DIN ISO 8015				Allgemein- toleranzen ISO 2768 - m H -		Oberfläche DIN ISO 1302		Maßstab (1:2)		Stk. —	
								PA schwarz			
h				2002	Datum	Name		Halbkugel 45°			
g				Bearb.	25.01.	Ra					
f				Gepr.	---	-					
e				Norm							
d											
c								USM 779 01 01 004			
b											
a											
Zust.	Änderung	Datum	Name	Schutzvermerk n. DIN 34 beachten				Blatt 1 (A4) Bl.			